

Województwo śląskie Powiat żywiecki  
Gmina: Lipowa [241706\_2] Miejscowość: Lipowa [0001]

**MAPA DO CELÓW PROJEKTOWYCH**  
w skali 1:500  
aktualna na dzień 10.01.2014 r

powstała w wyniku aktualizacji, przeskalowania oraz  
wektoryzacji mapy zasadniczej nr 172.334.054 172.343.011 i 013

Sekcja : 172.334.054.2, 172.343.011.3 – 013.1  
Skala 1:500

układy odniesienia poziomy - 1965  
układy odniesienia wysokościowy – Kronsztadt 86


Linia przerywaną ..... wskreślono zakres pomiaru.

Linia przerywaną - - - - - wskreślono granice jednostek  
strukturalnych zgodnie z M.P.Z.P gminy Lipowa

Kolorem zielonym \_\_\_\_\_ wyeksponowano granice  
działek wskreślone na podstawie mapy ewidencji gruntów  
obręb Lipowa

Nie wyklucza się istnienia w terenie uzbrojenia podziemnego nie  
zgłoszonego do inwentaryzacji bądź nie wykazanych przez  
Instytucje branżowe

Mapa do celów projektowych została wykonana bez ustalenia  
obciążen, o których mowa w § 79 ust 5, oraz § 80 ust 4, rozporządzenie  
ministra spraw wewnętrznych i administracji w sprawie  
standardów technicznych wykonywania geodezyjnych pomiarów  
sytuacyjnych i wysokościowych oraz opracowywania i przekazywania  
wyników tych pomiarów do państwowego zasobu geodezyjnego  
i kartograficznego "gdyż charakter projektowanej inwestycji  
budowlanej (przebudowa sieci ks.) nie wpływa na sposób zagospodarowania  
gruntów objętych mapą do celów projektowych.

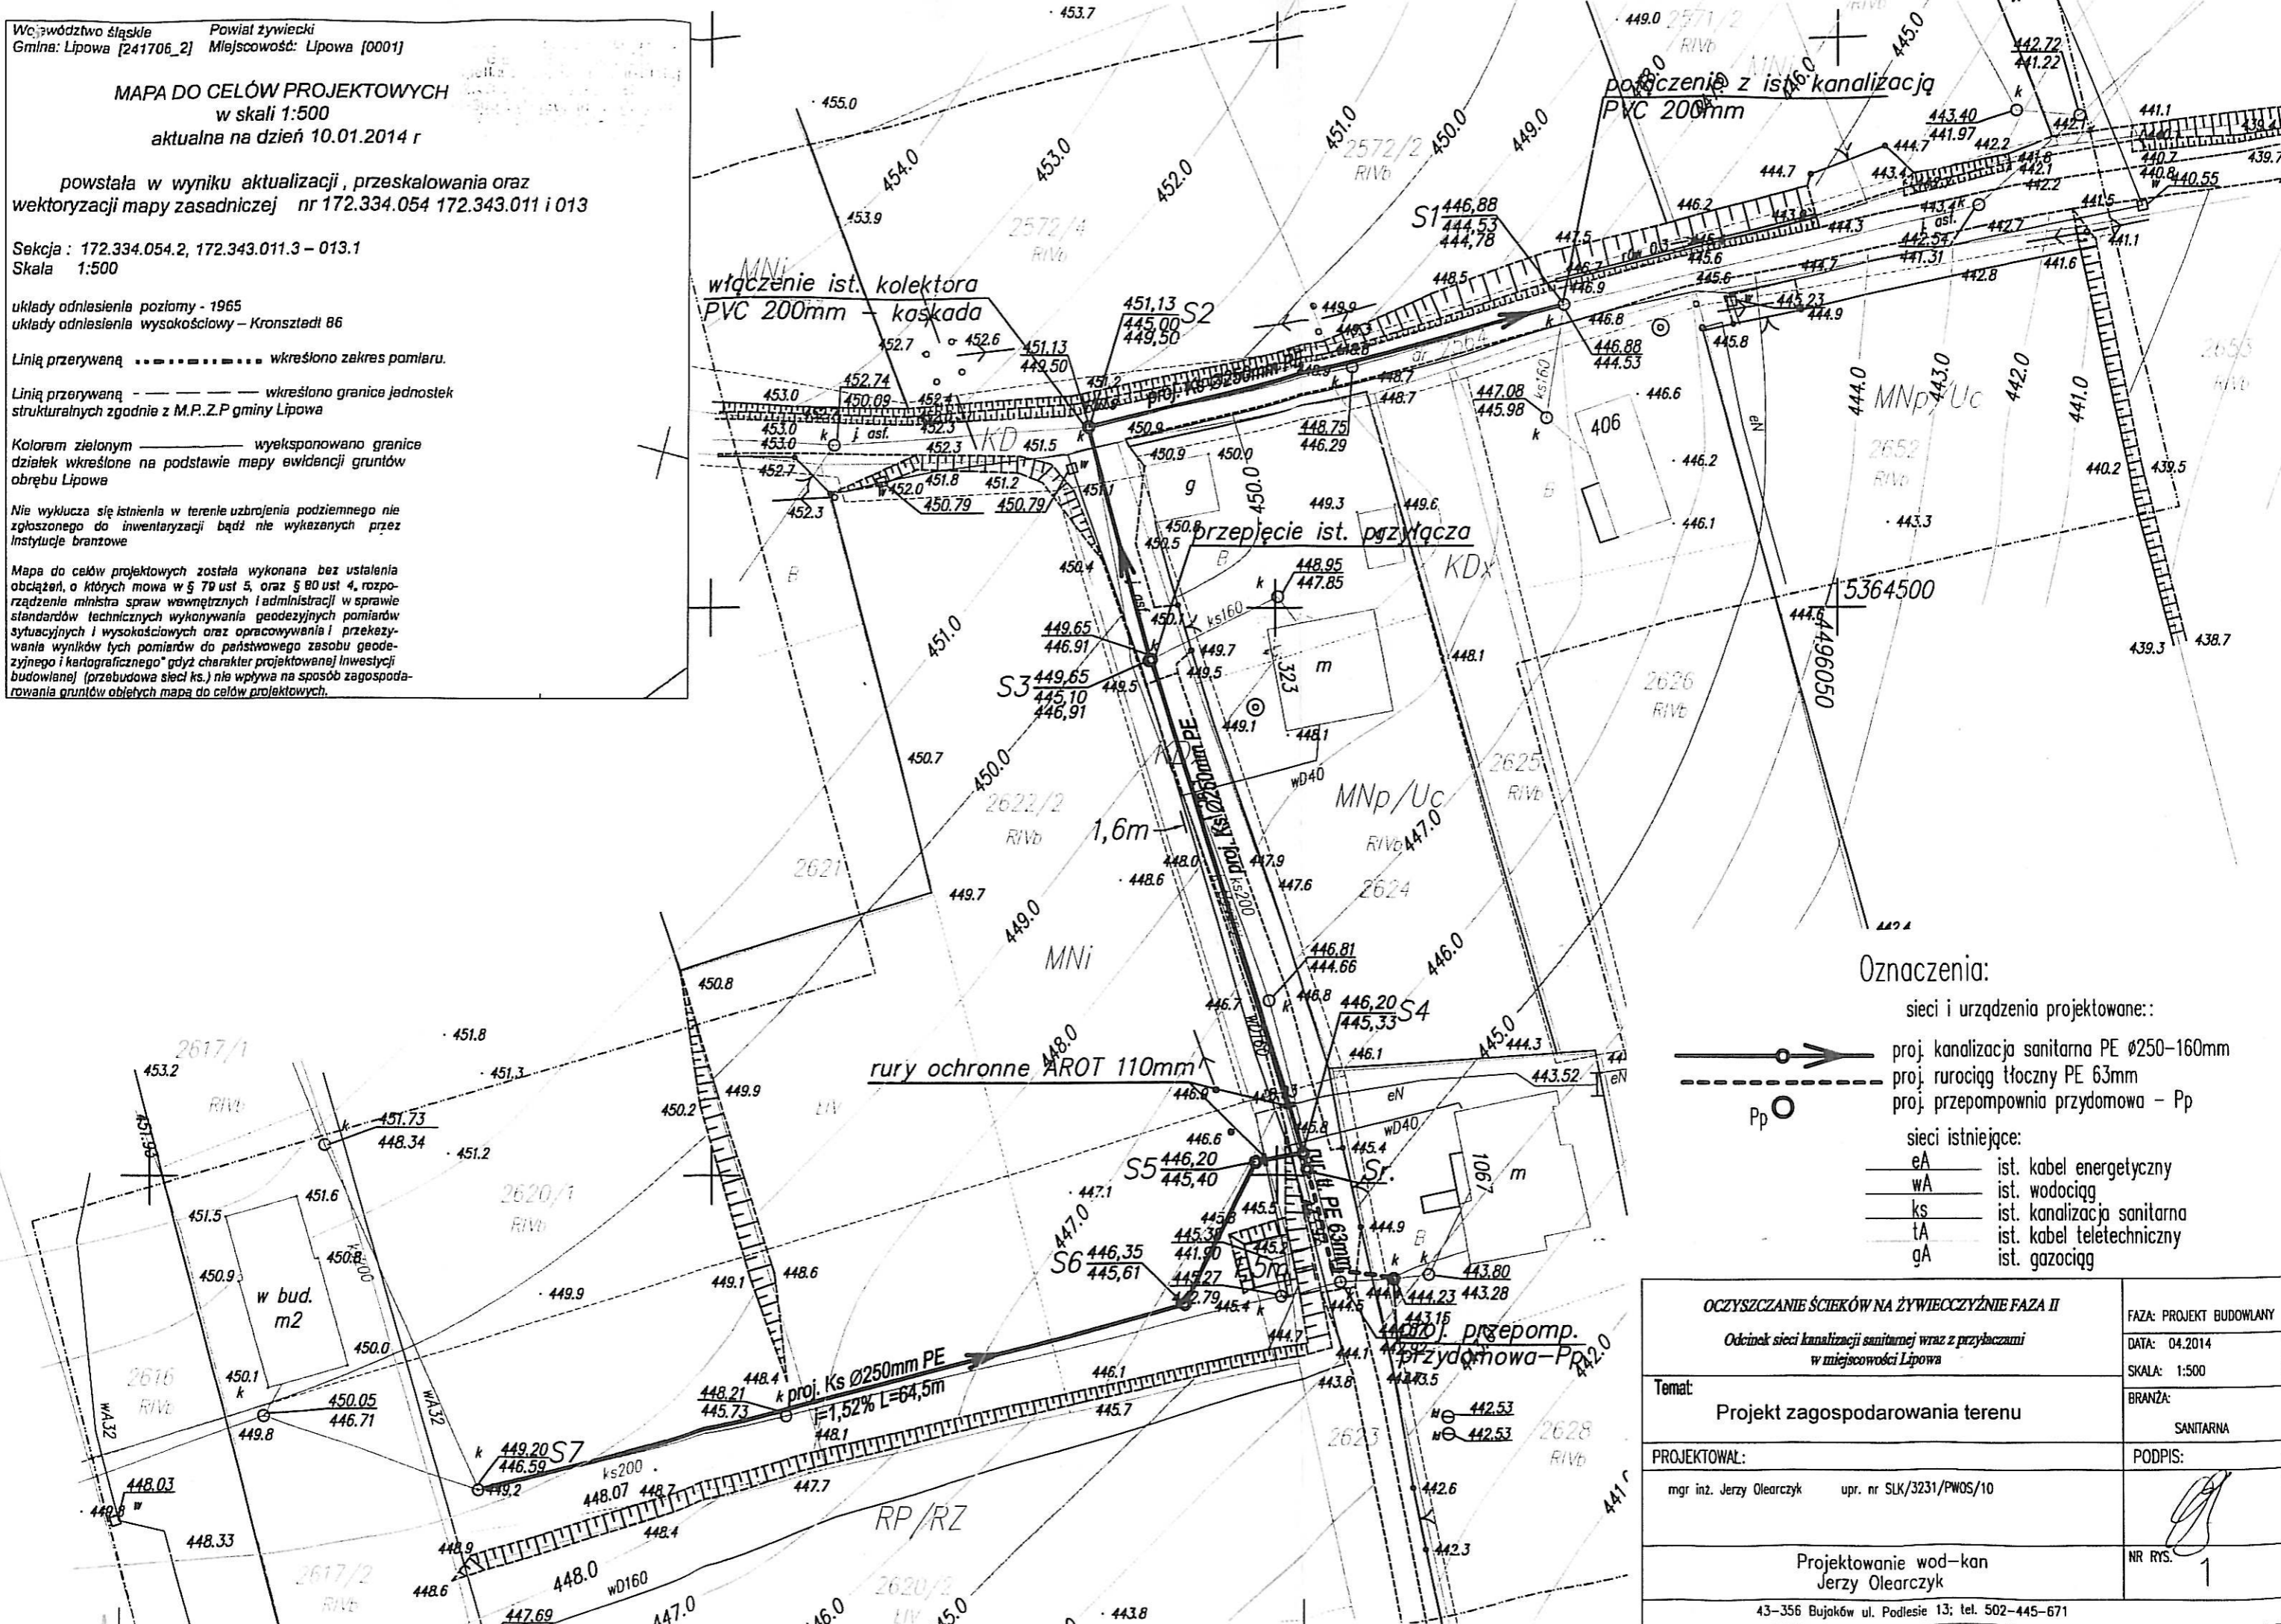

- Oznaczenia:
- sieci i urządzenia projektowane:
    - proj. kanalizacja sanitarna PE Ø250-160mm
    - proj. rurociąg tłoczny PE 63mm
    - proj. przepompownia przydomowa - Pp
  - eA — ist. kabel energetyczny
  - wA — ist. wodociąg
  - ks — ist. kanalizacja sanitarna
  - tA — ist. kabel teletechniczny
  - gA — ist. gazociąg

OCZYSZCZANIE ŚCIEKÓW NA ŻYWIECCZYŹNIE FAZA II		FAZA: PROJEKT BUDOWLANY
Odcinek sieci kanalizacji sanitarnej wraz z przyłączami w miejscowości Lipowa		DATA: 04.2014
Temat: Projekt zagospodarowania terenu		SKALA: 1:500
PROJEKTOWAŁ: mgr inż. Jerzy Olearczyk upr. nr SLK/3231/PWOS/10		BRANŻA: SANITARNA
Projektowanie wod-kan Jerzy Olearczyk		PODPIS:
43-356 Bujaków ul. Podlesie 13; tel. 502-445-671		NR RYS. 1

## STAROSTA ŻYWIECKI

Na podstawie art. 28 ust. 1-ustawy z dnia 17 maja 1989 r. - Prawo geodezyjne i kartograficzne (Dz. U. z 2000 r. Nr 100, poz. 1086 i Nr 120, poz. 1263) uzgodnione usytuowanie projektowanych sieci uzbrojenia terenu.

*Fragment sieci kanalizacji sanitarnej wraz z przyłączeniem  
poprowadzone pod drogą i trasą przebiegu k. 1202/14  
(w szczególności uzgadnianie sieci uzbrojenia terenu)*

uzgodnione usytuowanie sieci uzbrojenia terenu podlega wytyczeniu i geodezyjnej inwentaryzacji powykonawczej przez jednostki uprawnione do wykonywania prac geodezyjnych.

W razie niezgodności realizacji sieci uzbrojenia terenu z uzgodnionym projektem inwestor zobowiązany jest przedłożyć mapę z wynikami pomiarów powykonawczych właściwemu organowi administracji architektoniczno-budowlanej.

Uzgodnienie usytuowania projektowanych sieci uzbrojenia terenu zachowuje ważność przez okres 3 lat od dnia wydania opinii w sprawie uzgadniania usytuowania projektowanych sieci uzbrojenia terenu.

Uzgodnienie ma ważność w przypadku, o którym mowa w § 13 rozporządzenia Ministra Rozwoju Regionalnego i Budownictwa z dnia 2 kwietnia 2001 r. w sprawie geodezyjnej ewidencji sieci uzbrojenia terenu oraz zespołów uzgadniania dokumentacji projektowej (Dz. U. Nr 38, poz. 455).

GKN I 6630-199/2014

z ur. STAROSTA  
mgr inż. Mirosław Mojdzeń  
PRZEWODNICZĄCY ZESPÓŁU  
UZGADNIANIA DOKUMENTACJI PROJEKTOWEJ

ŻYWIEC, dnia 16 KWI. 2014

Organ uzgadniający usytuowanie projektowanych  
sieci uzbrojenia terenu - (Dz. U. z 2001 r. Nr 38, poz. 455)  
Zespół Przewodniczący Zespołu